

20 04 075
1940 den 1 november.

Er. nr 89
E/40 N 1.

Lstns i Kopparbergs län
resolution i ärende ang. ~~frid-~~
~~dande av~~
~~lysning~~ såsom naturminnesmärke
av naturföremål; Given, Falun
i landskansliet den 1 november
1940.

I en den 3 januari 1940 hit inkommen ansökning har
Dalarnas fornminnes- och hembygdsförbund anhållit om
fridlysning såsom naturminnesmärke av ett flyttblock,
beläget intill vägen Rosentorp - Skålbygget å block
74 å Orsa sockens besparingsskog. Vid ansökningen var
fogat skriftligt medgivande till fridlysningen från
allmänningsstyrelsen för nämnda besparingsskog.

1. Sök. stpl. +
2. K. Vetenskapsakademien, u.a.
3. landsf.

Länsk. ✓

Mora Tidning ✓

Orsa kyrka ✓

Registret. ✓


Genom kungörelse den 15 januari 1940, som införts
i länskungörelserna och i Mora Tidning samt upplästs
i Orsa sockens kyrka, har lstn förelagt den, som mot
ansökningen hade något att erinra, att före den 15 mars
1940 därom hos lstn göra anmälan. Någon anmälan i be-
rörda hänseende har inom den förelagda tiden eller
därefter icke inkommit till lstn.


Kungl. Vetenskapsakademien har i infortrat ytt-
ande tillstyrkt bifall till ansökningen.

I till lstn den 11 oktober 1940 inkommen skrivel-
se har sökanden meddelat, att Dalarnas fornminnes-
och hembygdsförbunds skyddstavla uppsatts invid ifråga-
varande ~~naturföremål~~ ^{flyttblock}.

Lstn finner, med stöd av 6 § i lag den 25 juni
1909 angående naturminnesmärkens fredande, skäligt
förklara ifrågavarande ~~naturföremål~~ ^{flyttblock} för fridlyst natur-
minnesmärke, i följd varav härigenom meddelas förbud
vid laga påföljd mot allt slags skadegörelse eller
åverkan å ~~naturföremålet~~ ^{blocket}.

/Besvär i Jordbruksdep:t/.

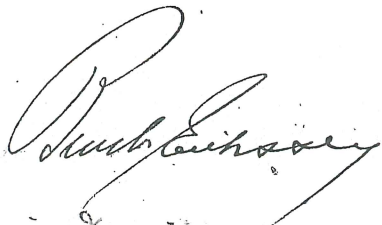

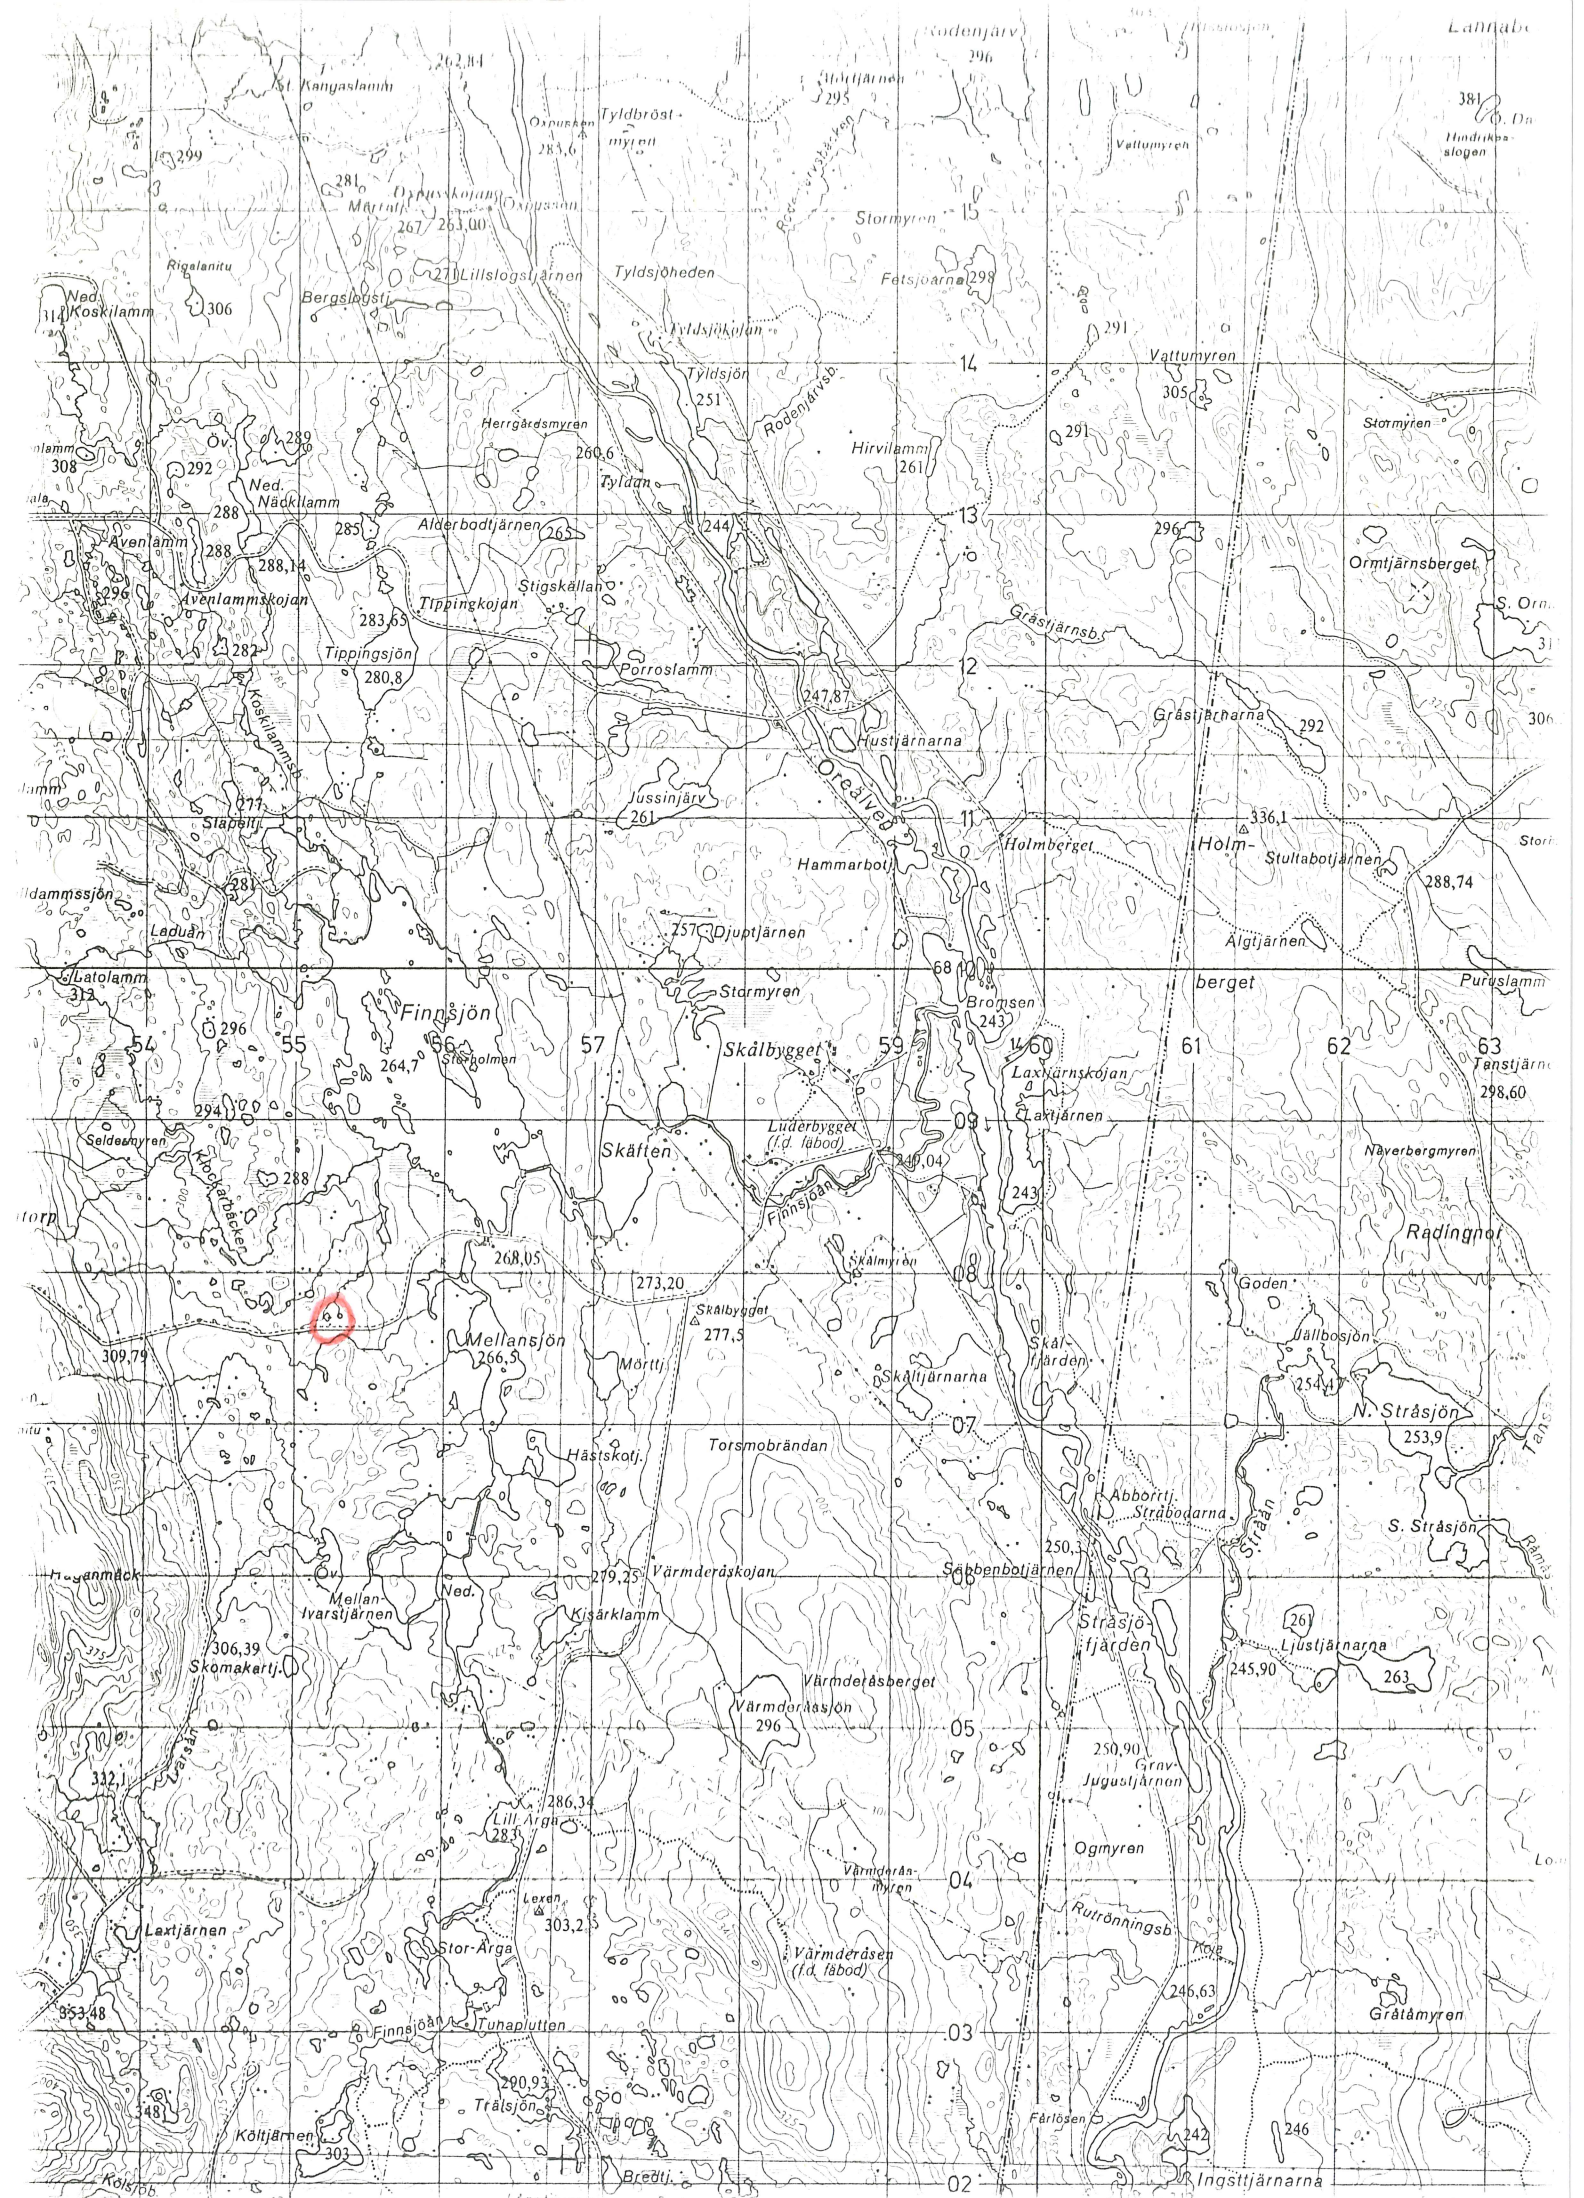

Riksreg.nr 89 - flyttblock

Naturminne

Skala 1 : 10 000

